




Planta general - EDIFICIO CELDA DE MEDICIÓN EDENOR,  
CELDA DE CORTE Y SALA DE TRANSFORMADOR

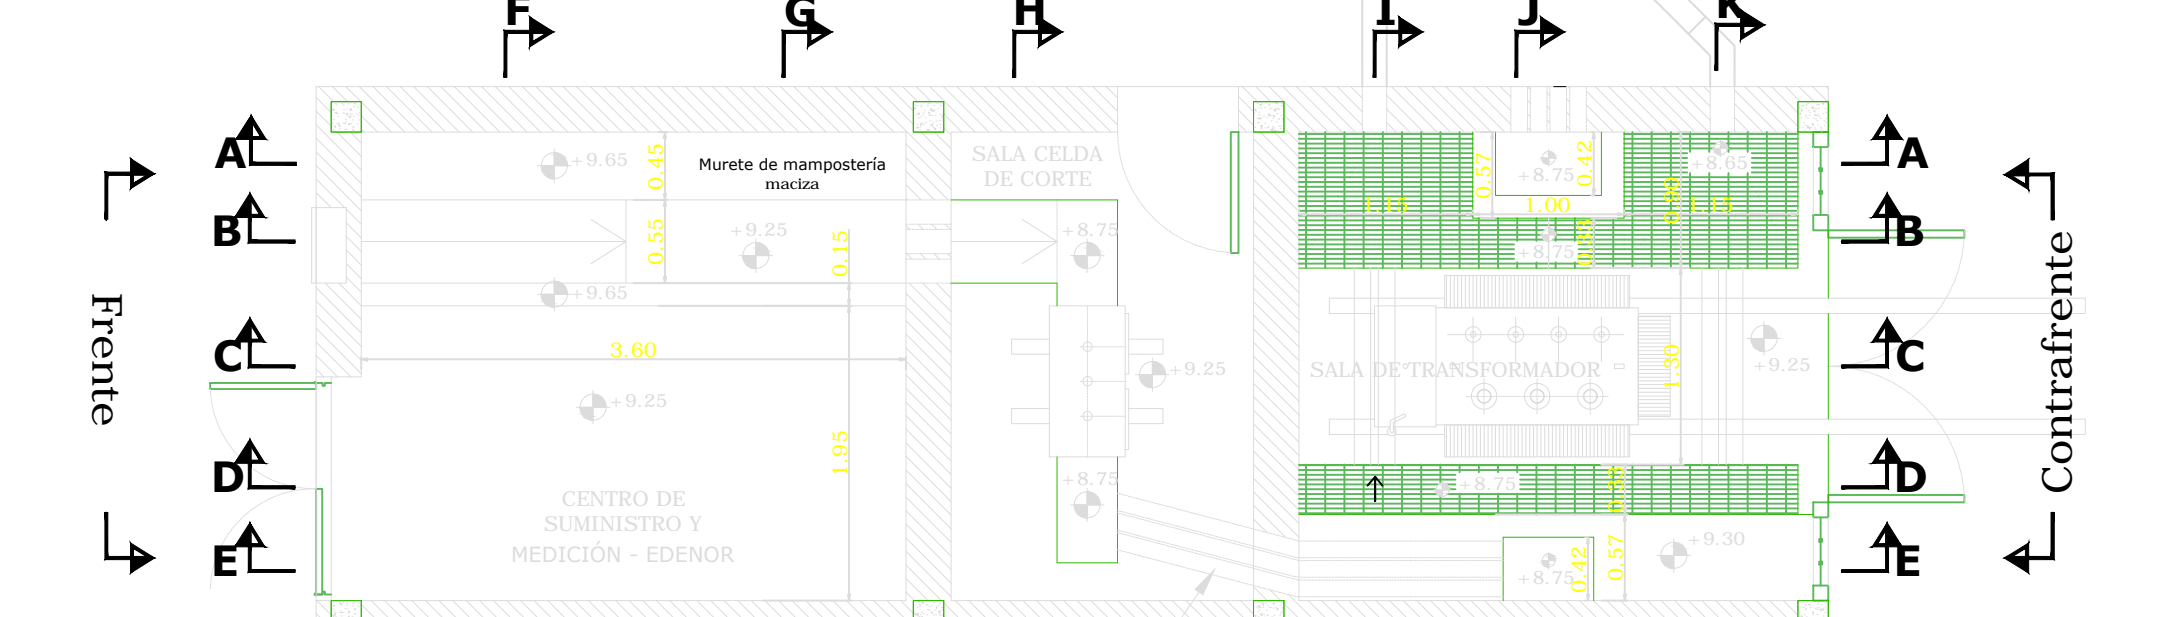


Corte A-A

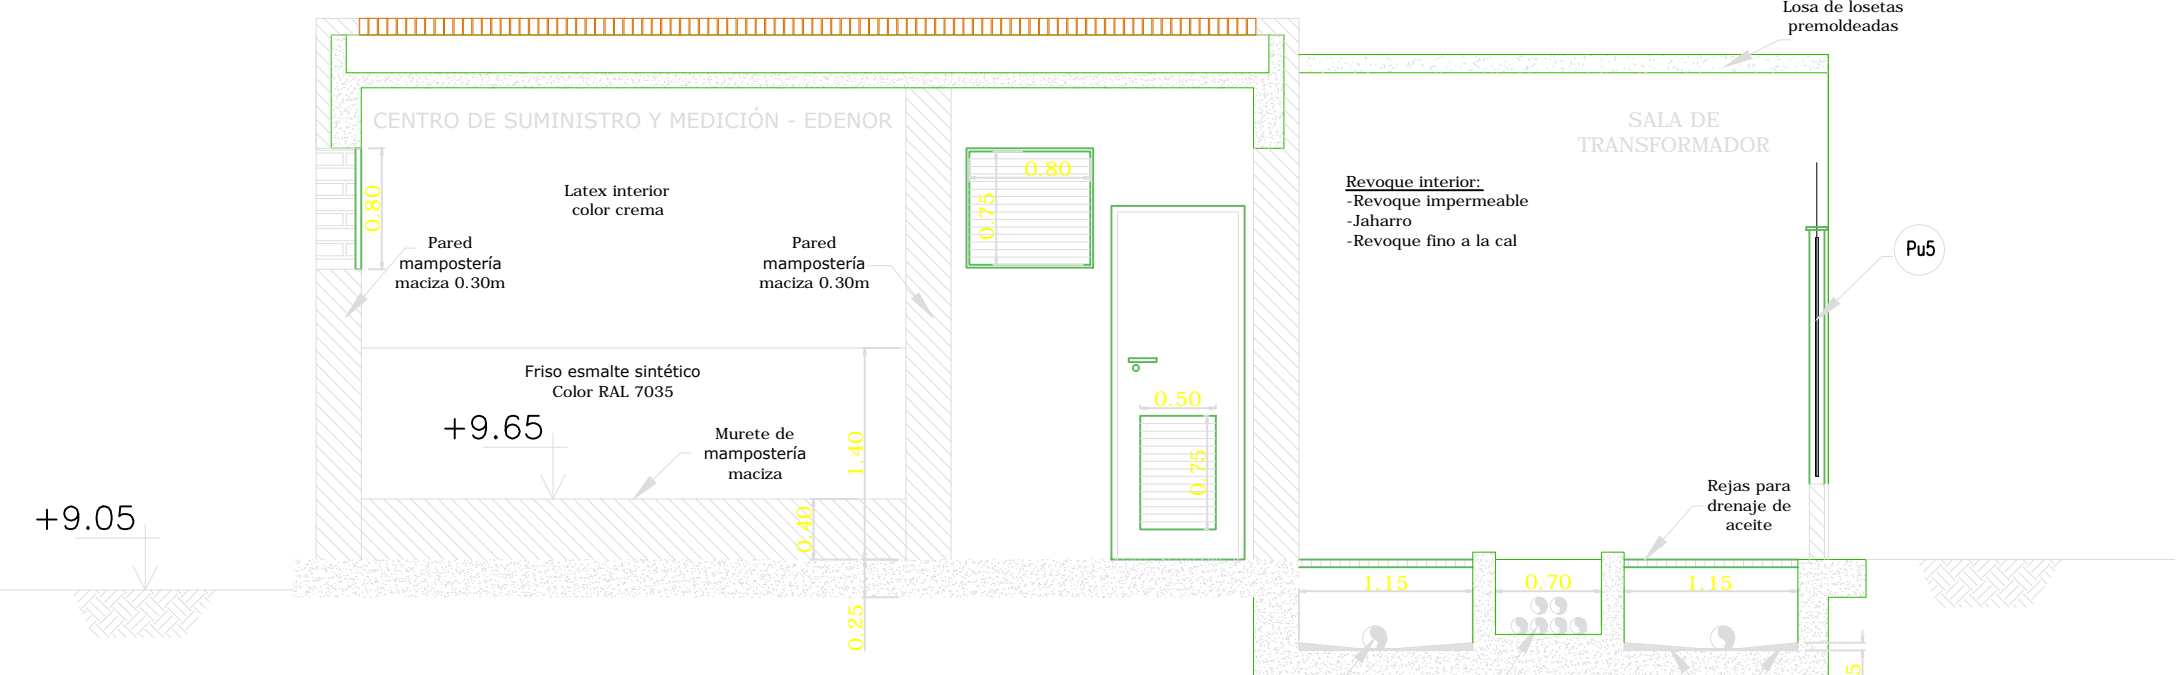

Corte B-B

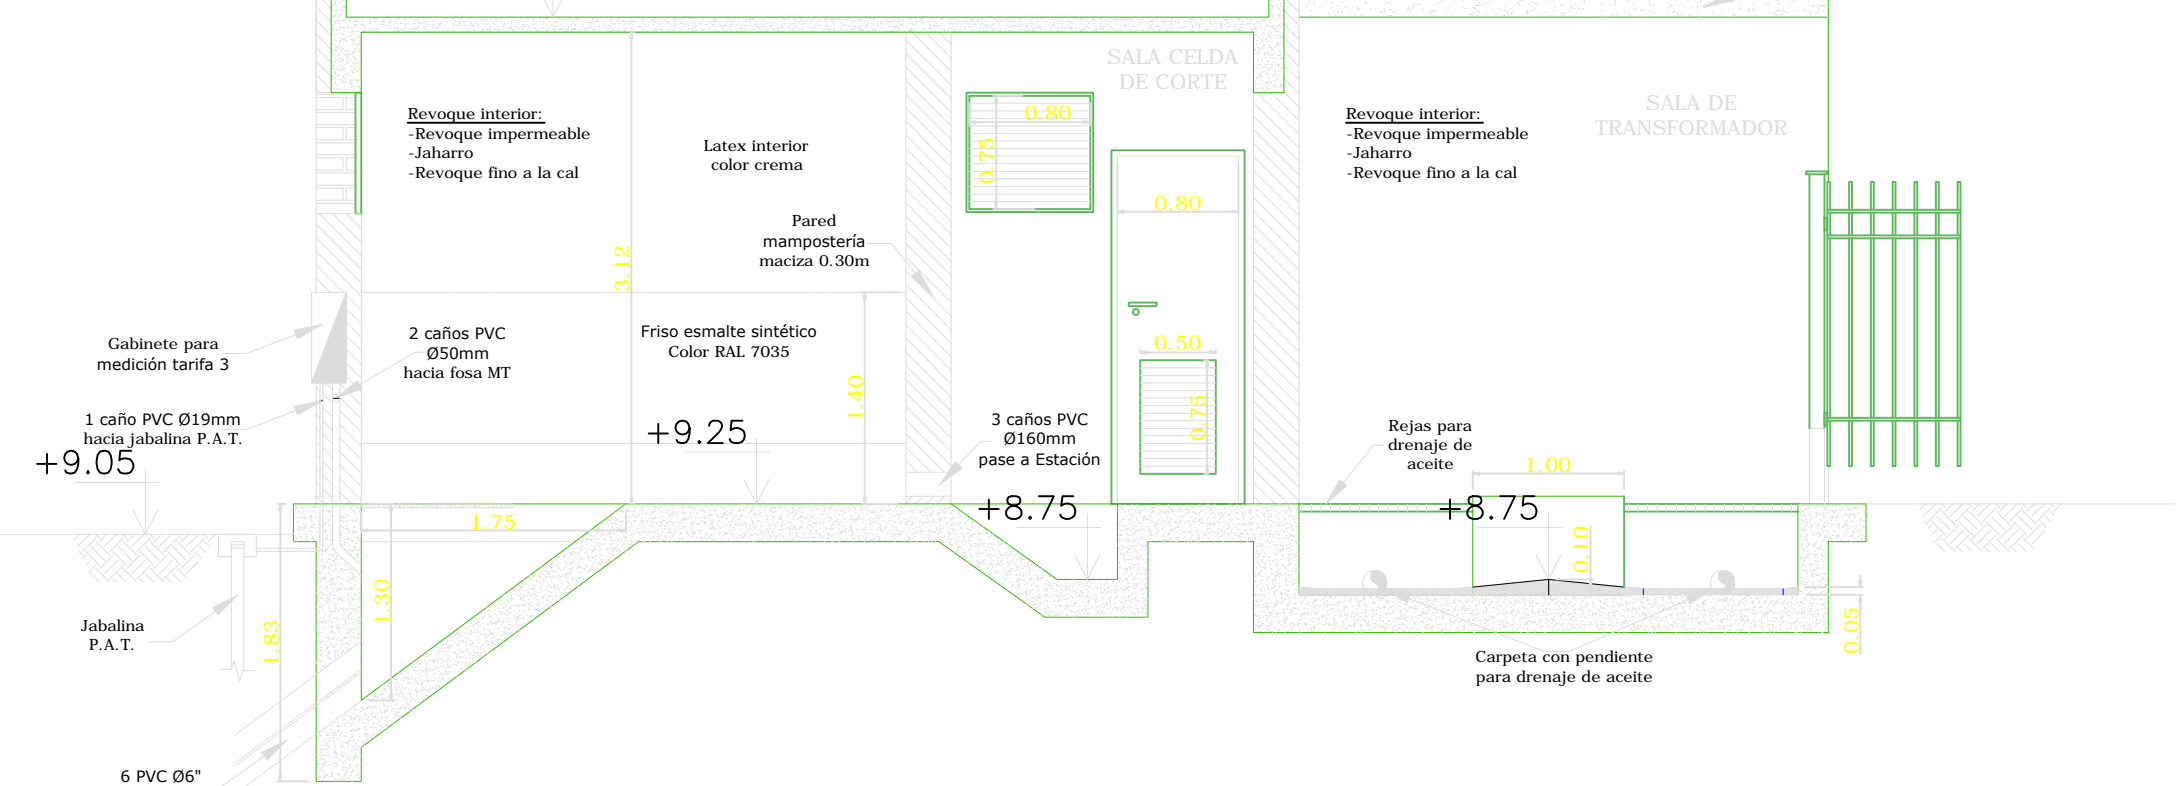

Corte C-C

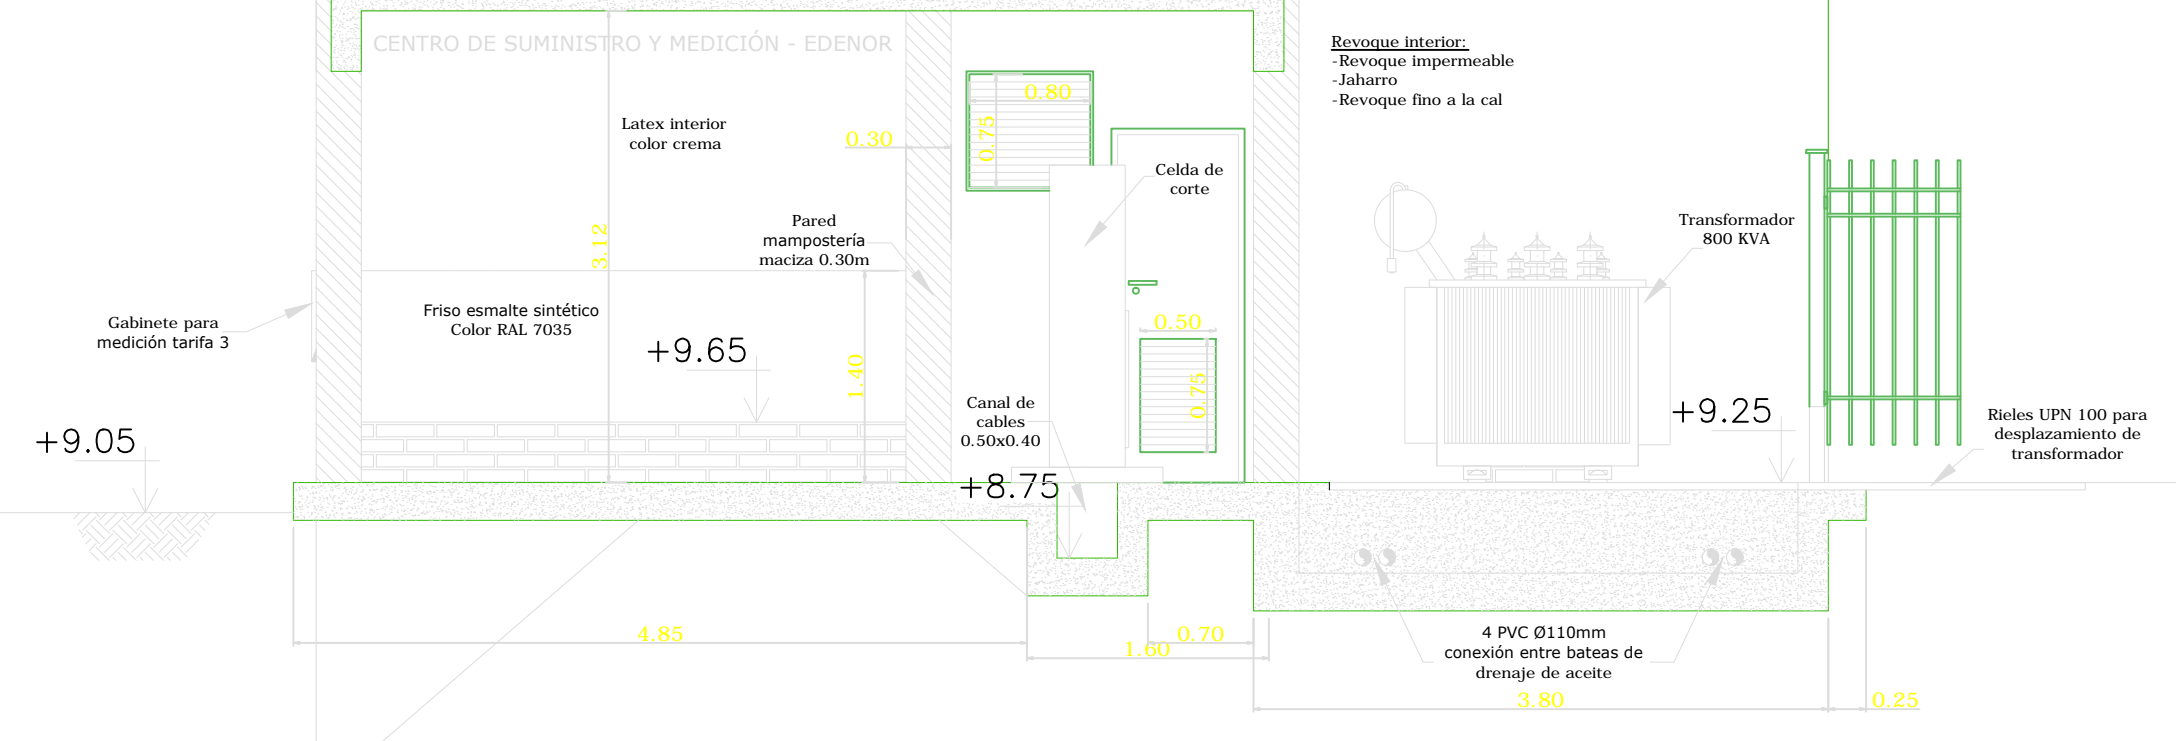


Vista frente




Vista contrafrente




Corte D-D

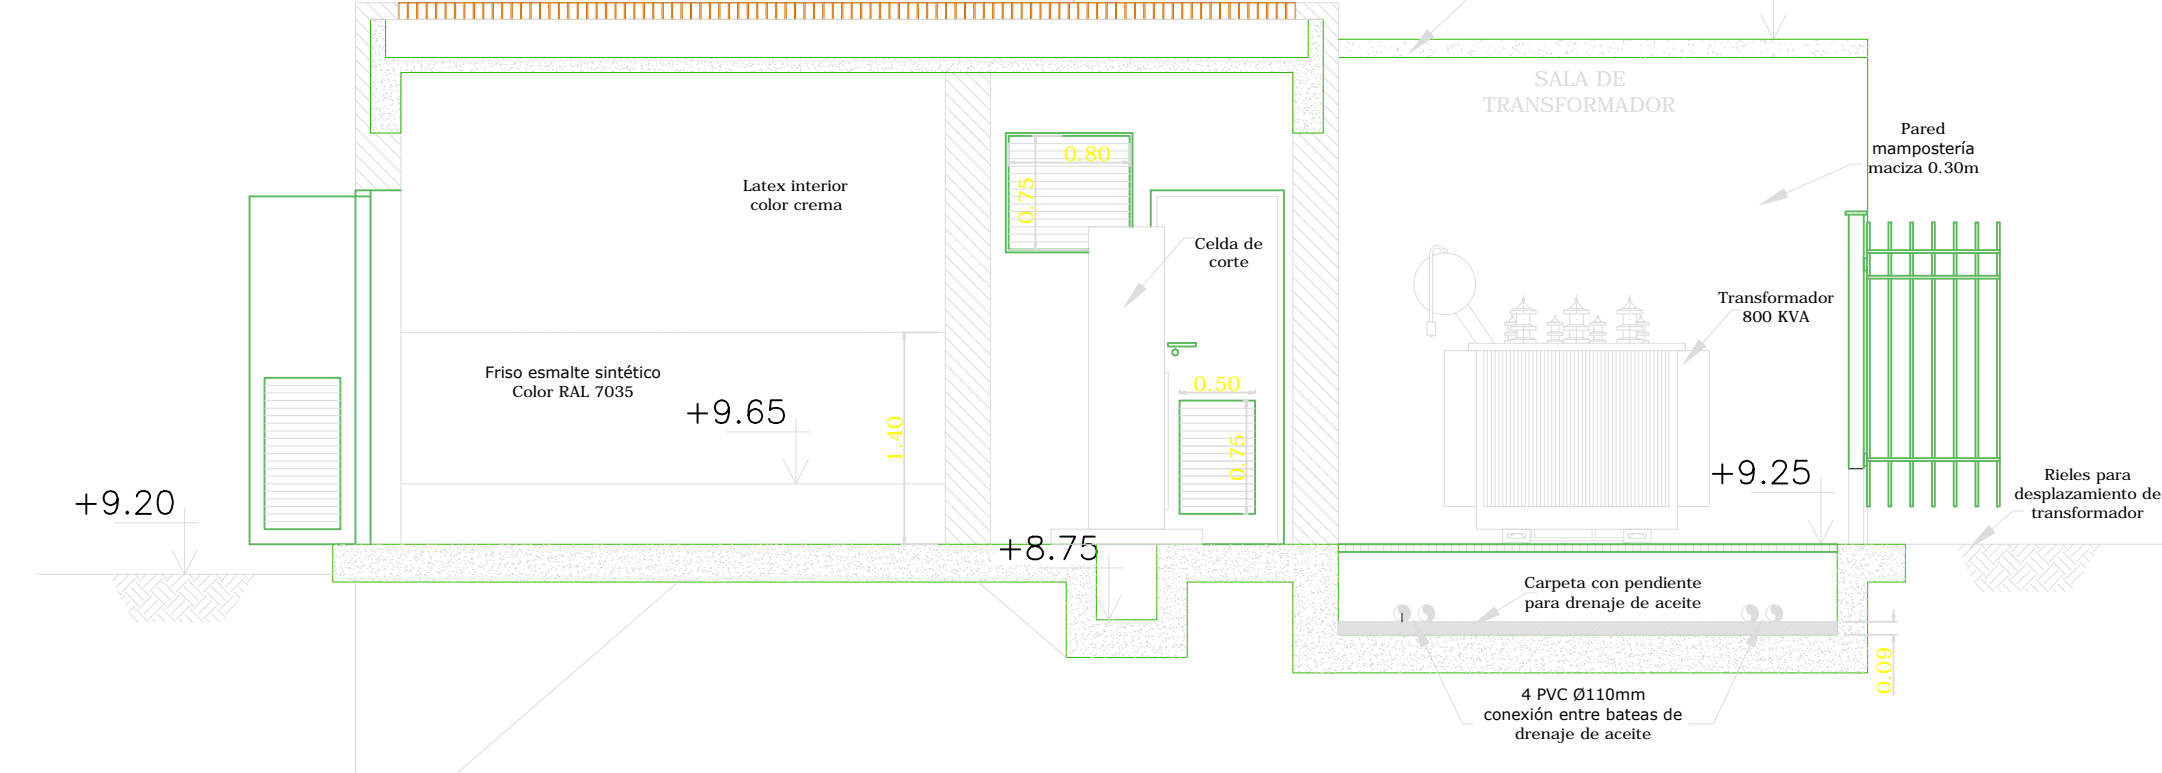


Corte E-E

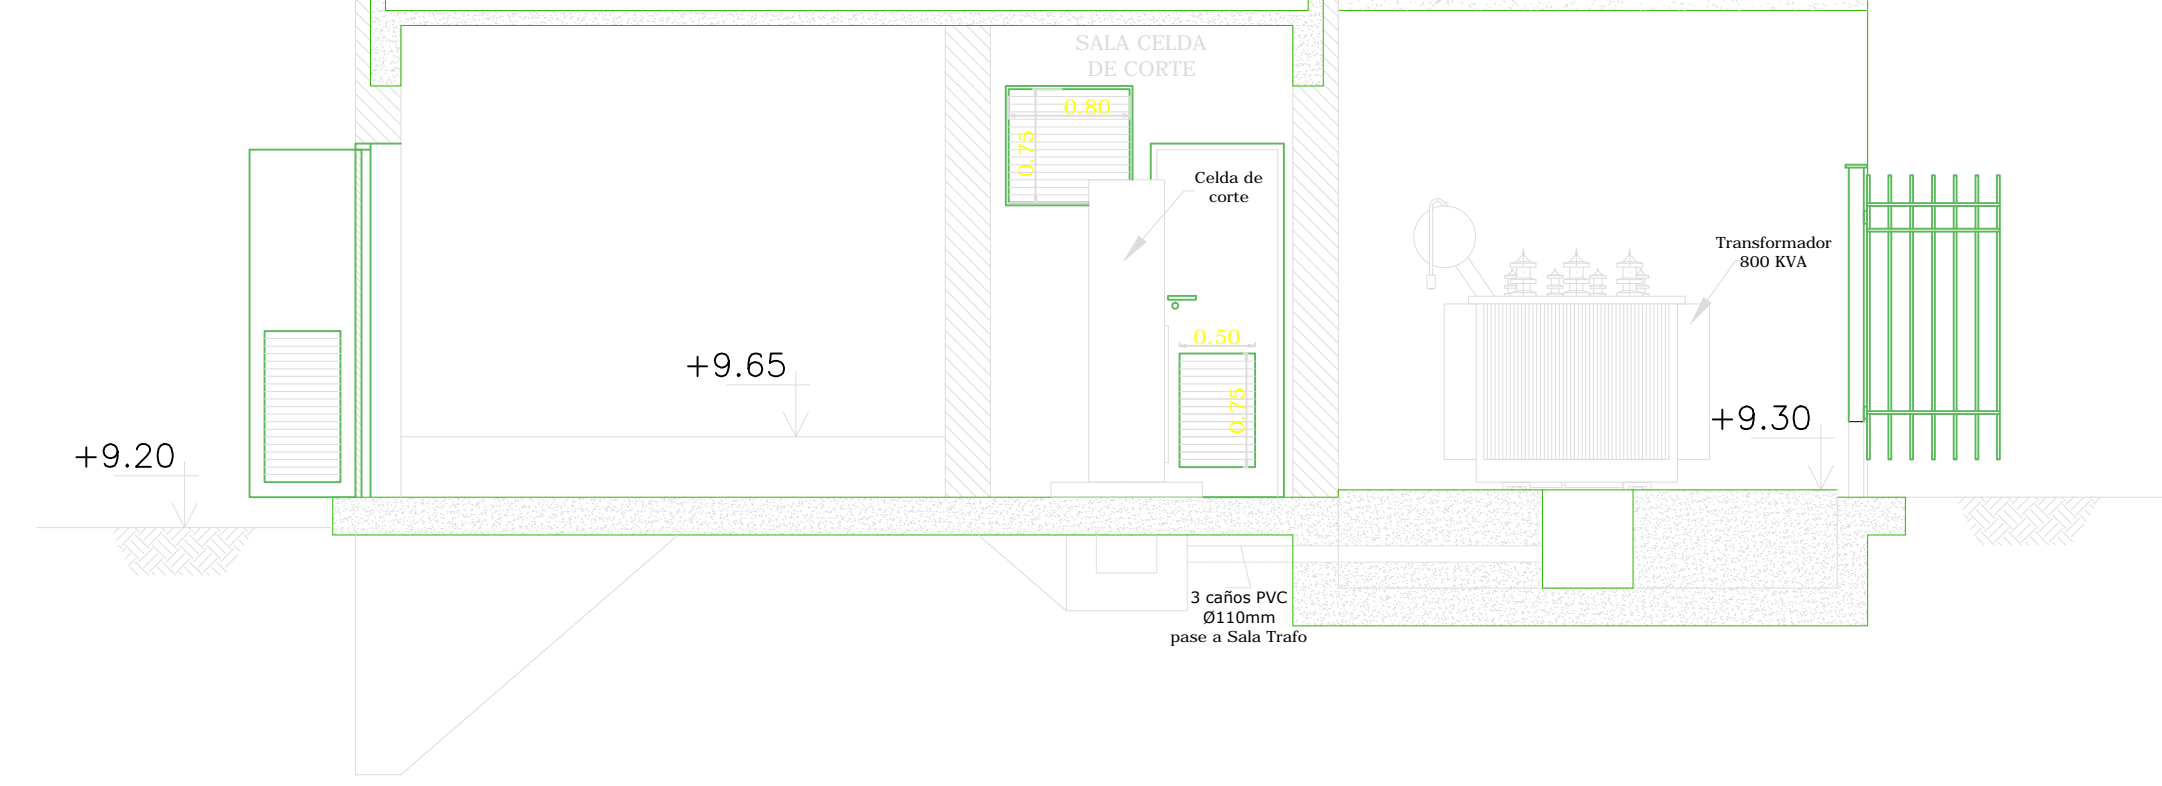


Corte F-F

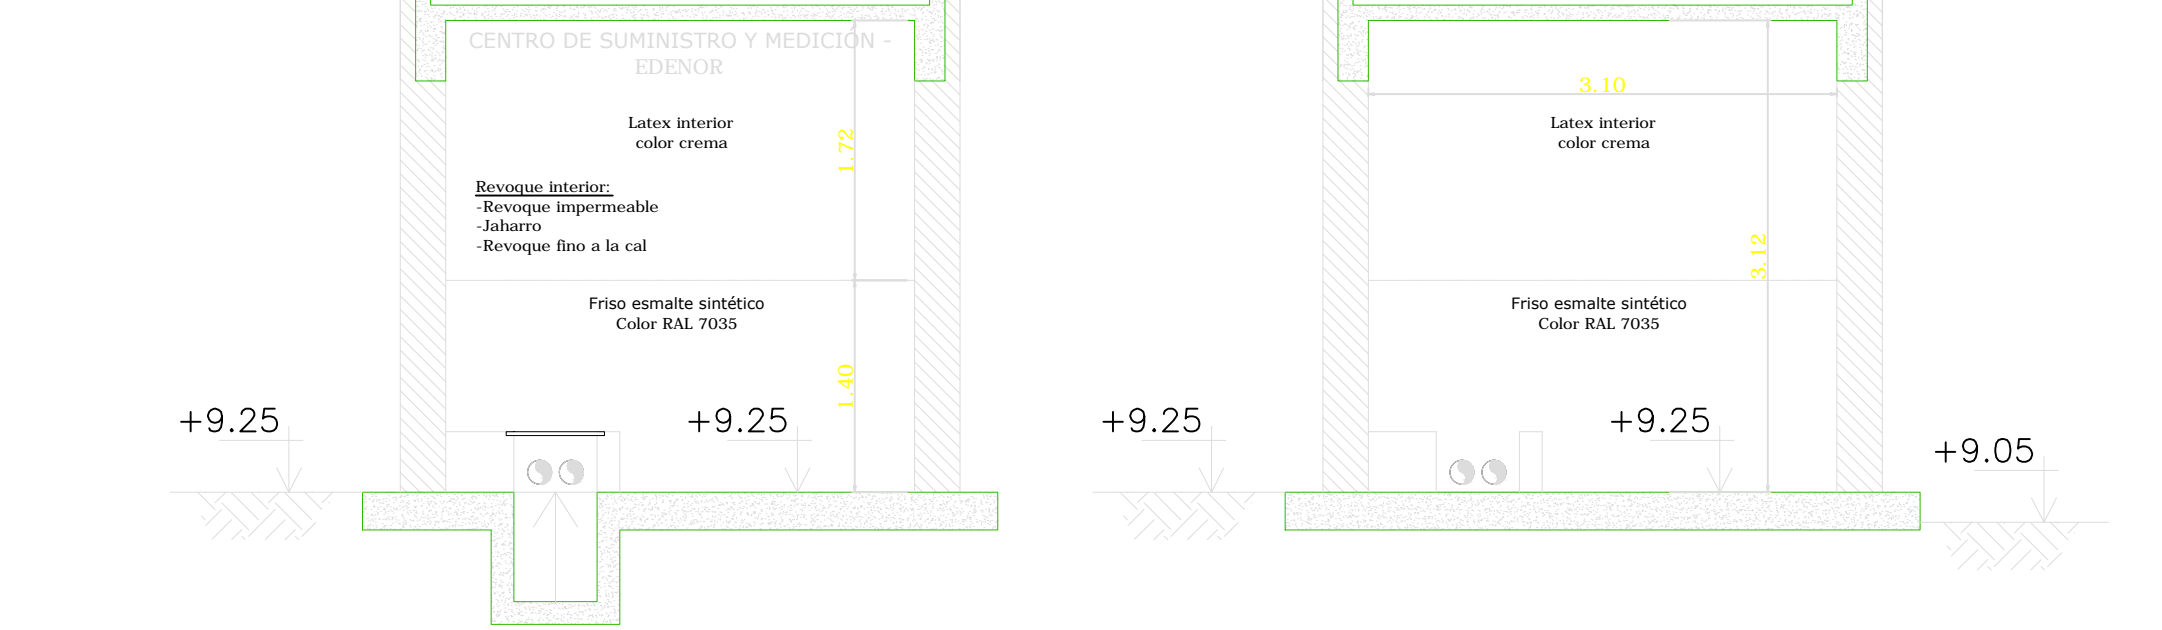

Corte G-G

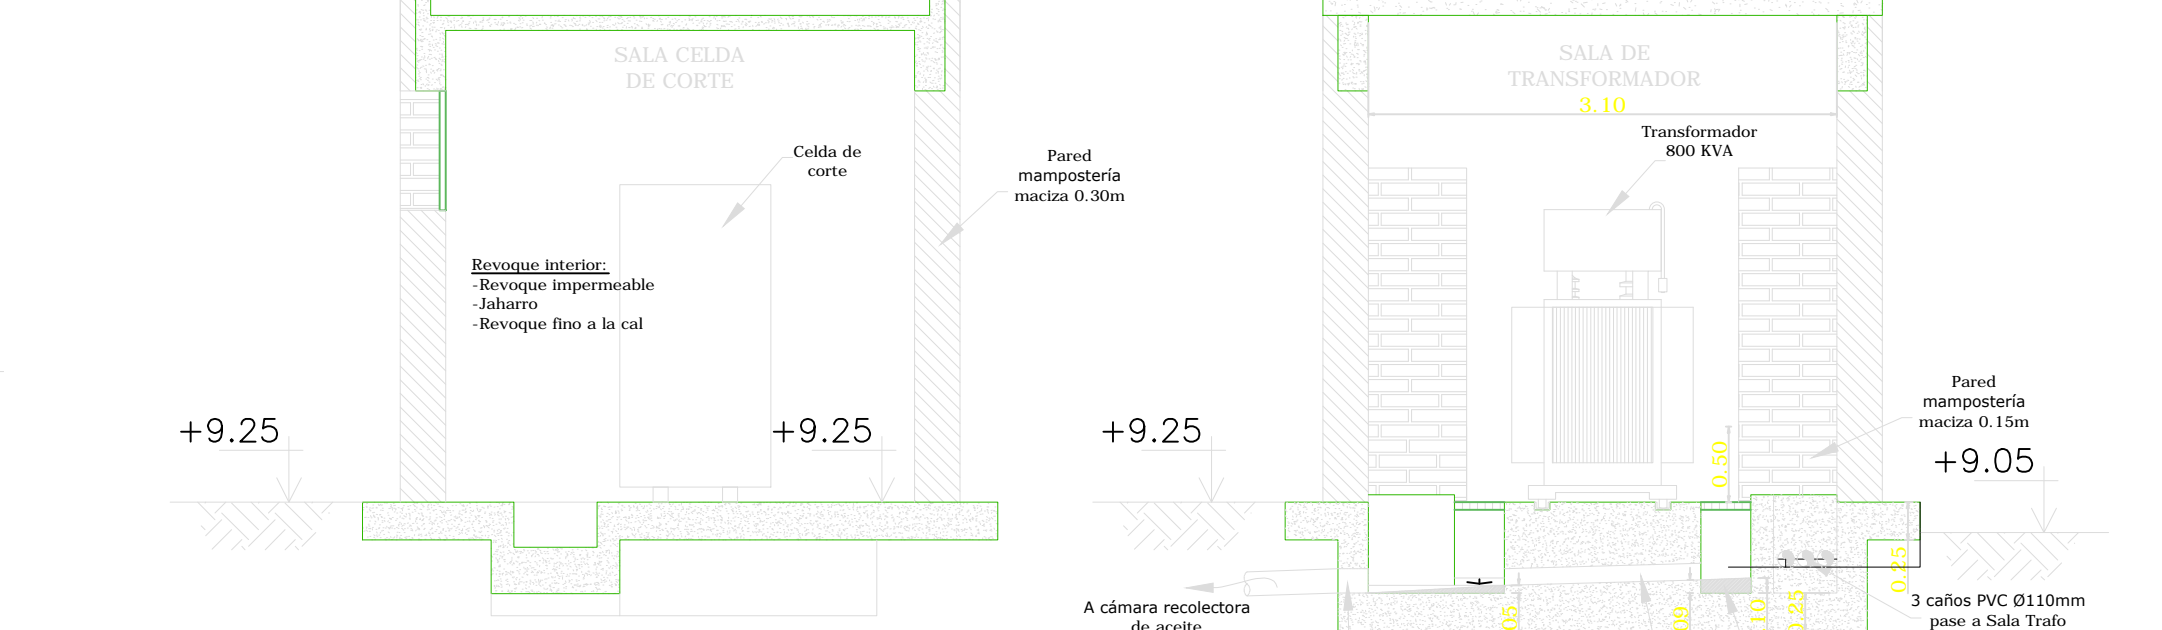

Corte H-H

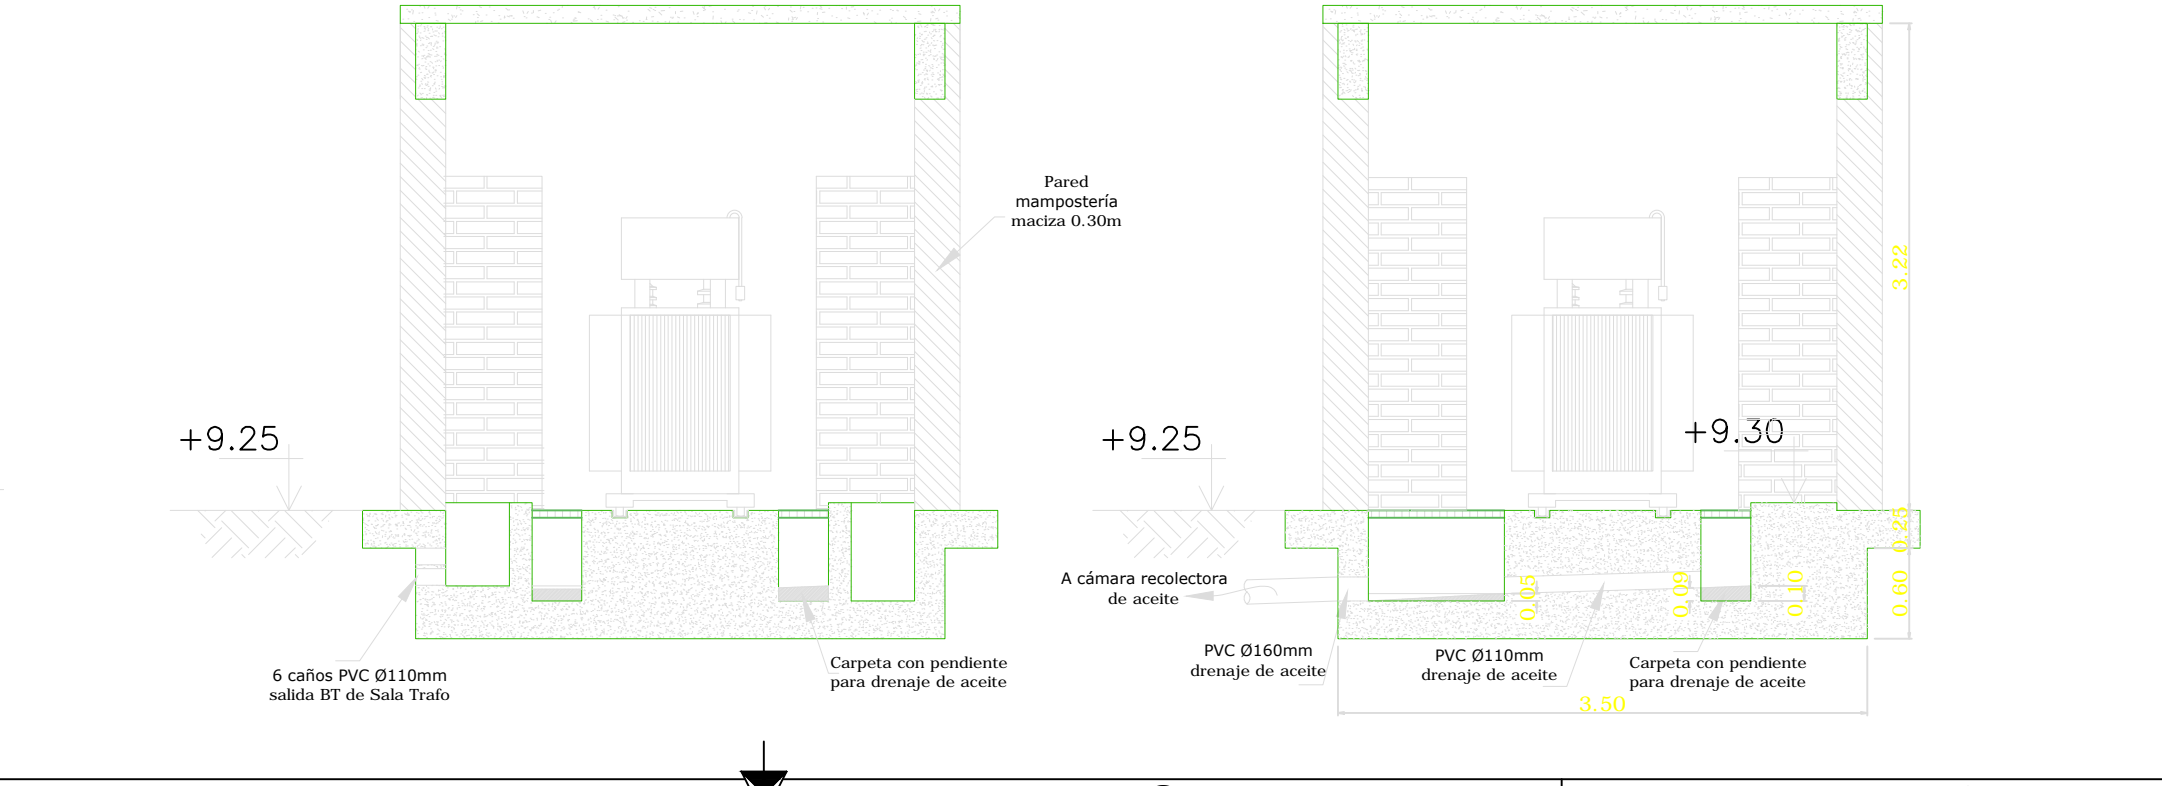

Corte I-I




Corte J-J




Corte K-K




Detalle cámara recolectora de aceite

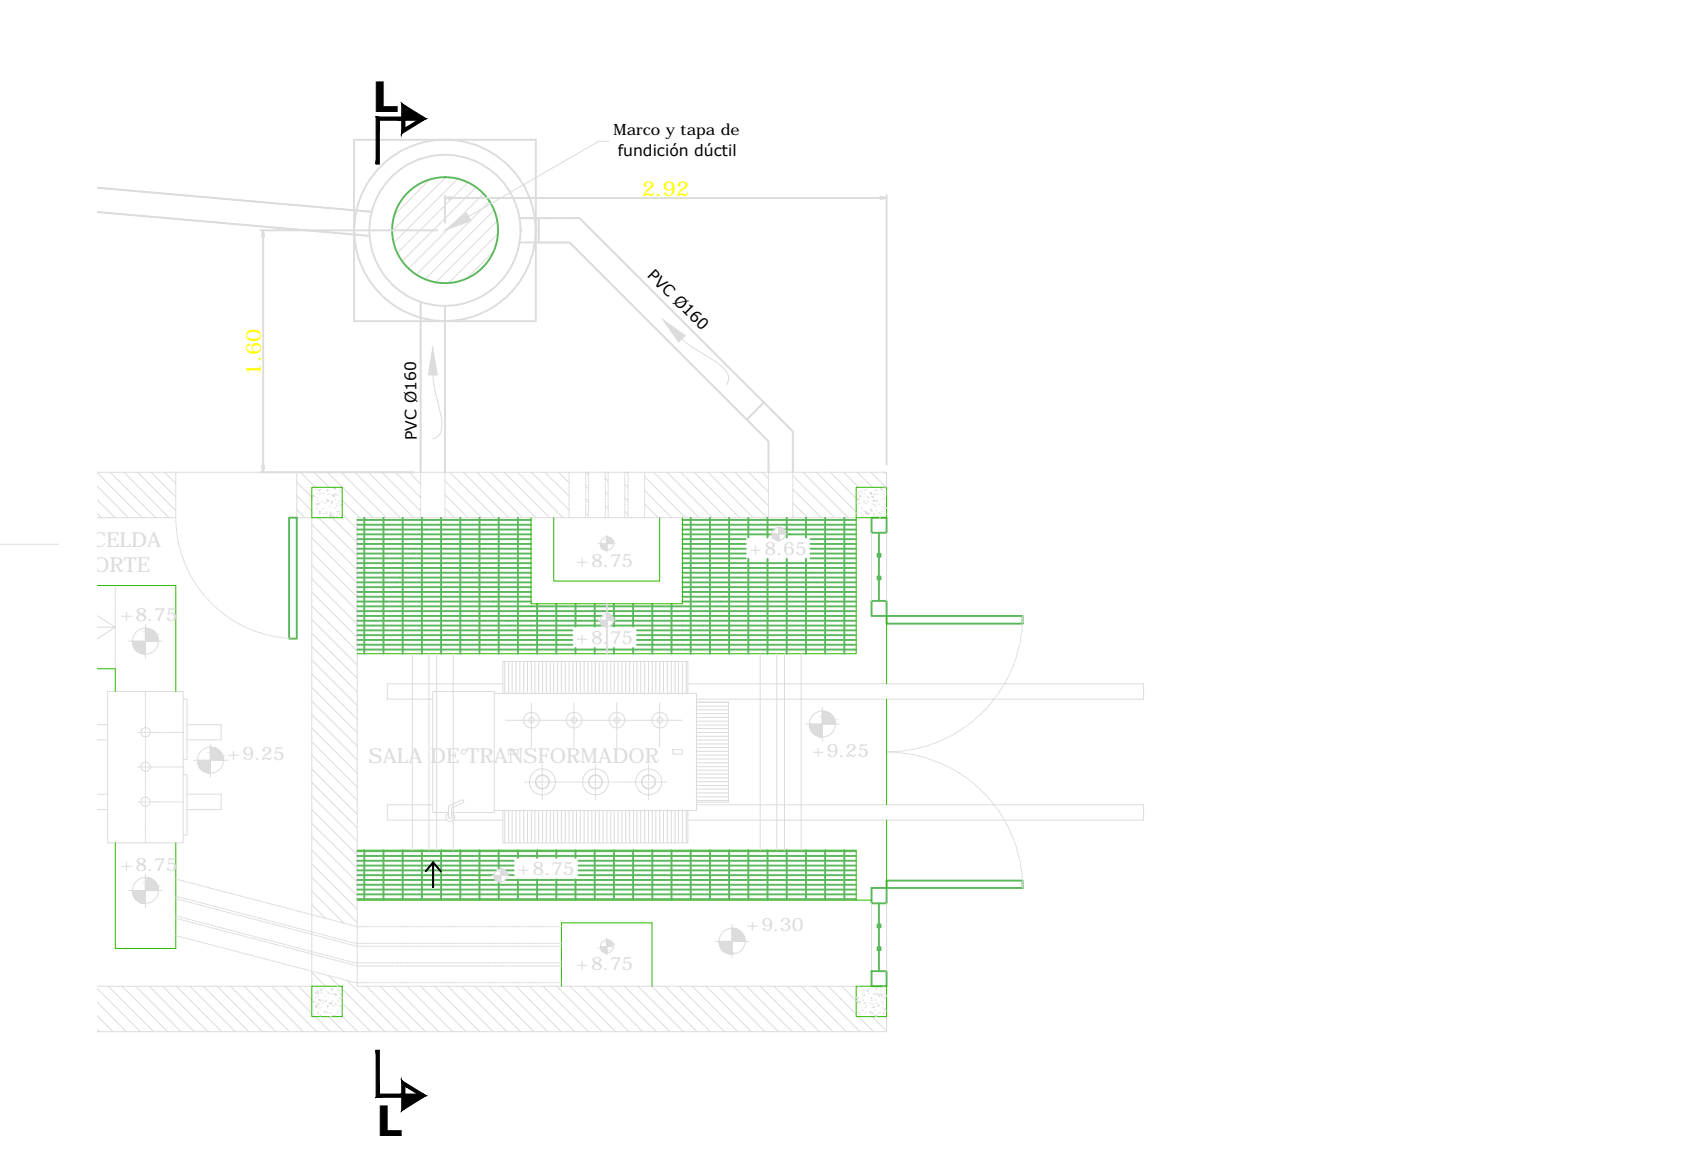

Corte L-L

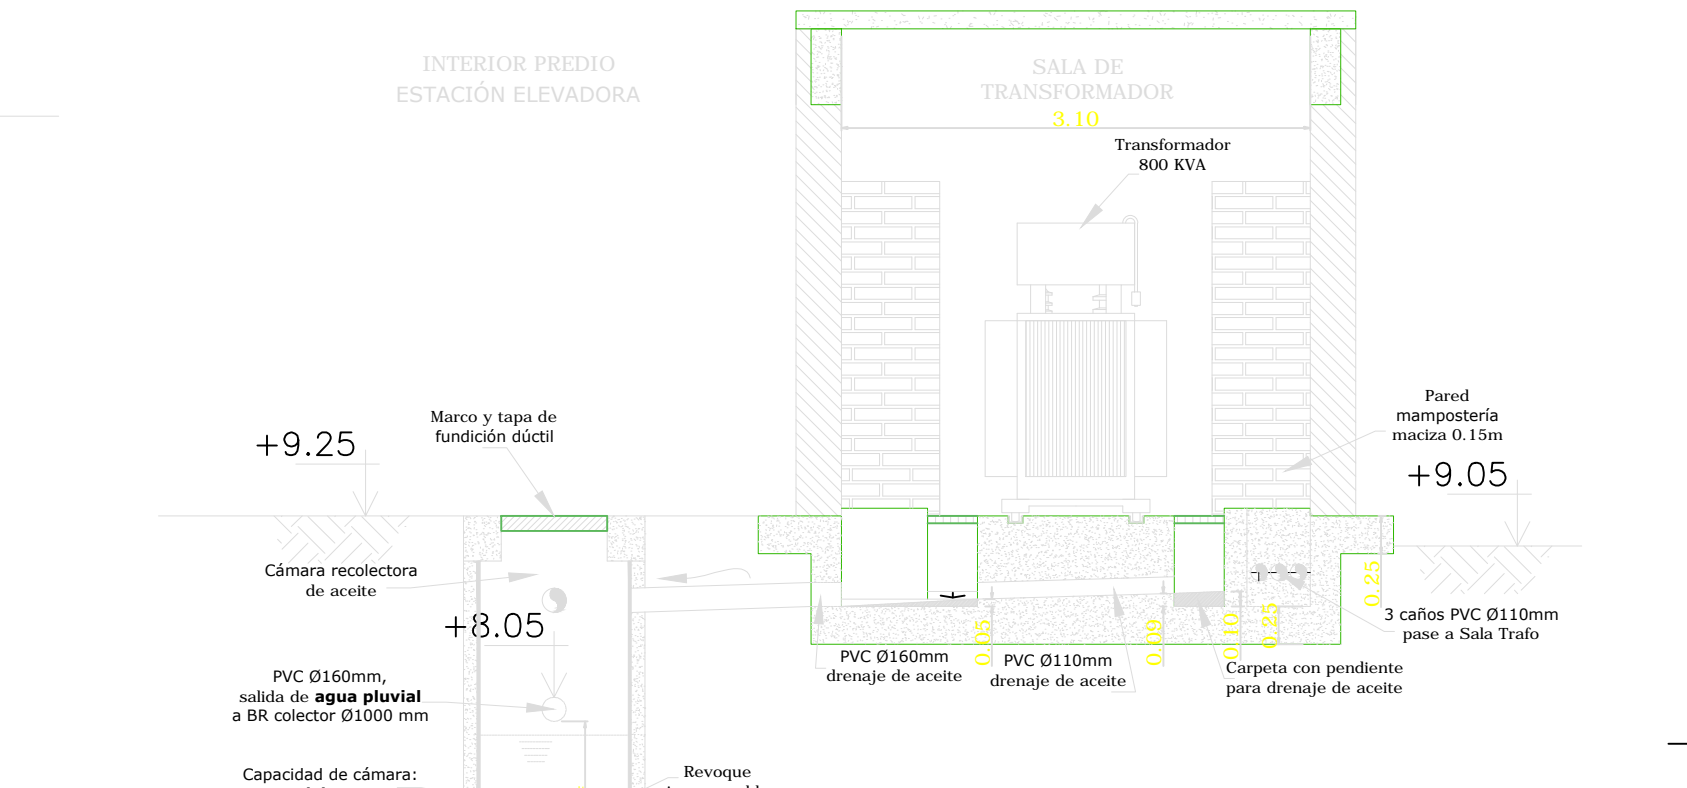

NOTA: Una vez saturada la capacidad de recolectar aceite, éste deberá extraerse de la cámara mediante bombeo. Su deposición final será en los sitios habilitados para la recepción de estos fluidos.

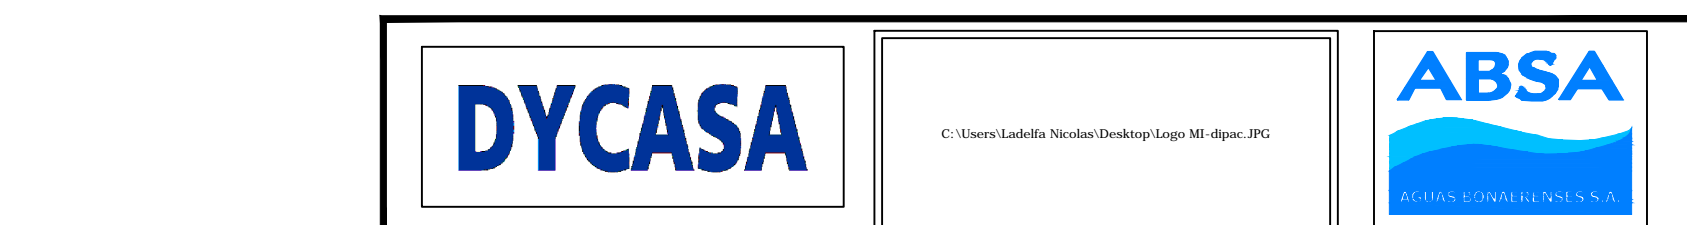

OBRA:			
"RED DE DESAGÜES CLOACALES SAN MIGUEL OESTE I"			
OPERADOR DEL SERVICIO:		CONTRATISTA:	
ABSA S.A.		DYCASA S.A.	
Firma del Inspector de Obra		Firma del Representante Técnico	
Plano:	CONFORME A OBRA		
Sector:	ESTACIÓN DE BOMBEO		
Título:	ARQUITECTURA Y NIVELES		
Observaciones:	Hoja:	Escala:	Emisión:
	3/4	1:50	17/10/11
	Plano Nº: SM1 – EB-004/CO		
Archivo: Conforme Obra-EB-004- ARQ.dwg			



GOBIERNO DE LA PROVINCIA DE BUENOS AIRES  
2020 - Año del Bicentenario de la Provincia de Buenos Aires

**Hoja Adicional de Firmas**  
**Anexo**

**Número:**

**Referencia:** Plano sala Edenor

---

El documento fue importado por el sistema GEDO con un total de 1 pagina/s.